1 新設キュービクル（A）姿図　1: 30　第５変電設備（常用系）

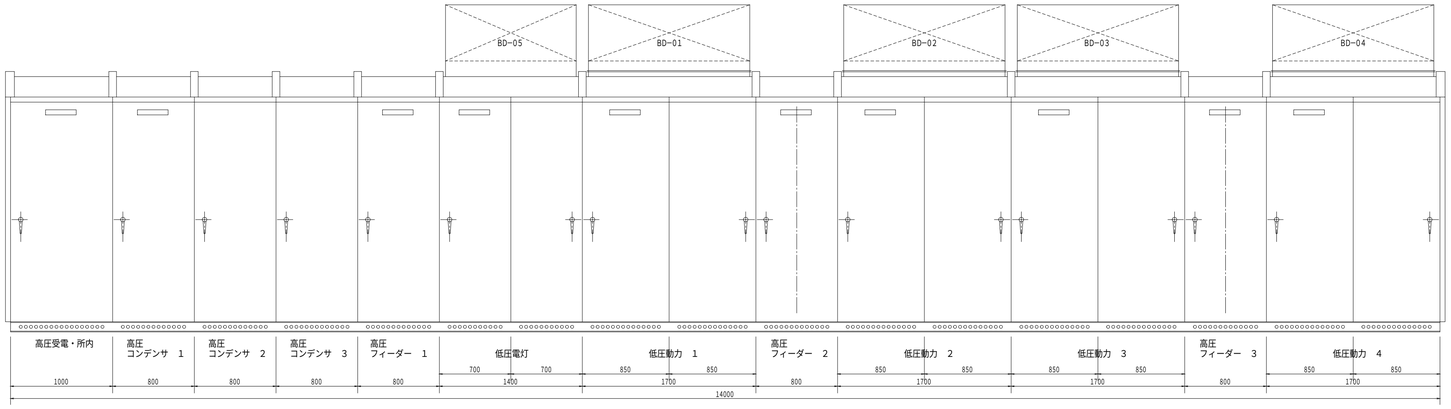

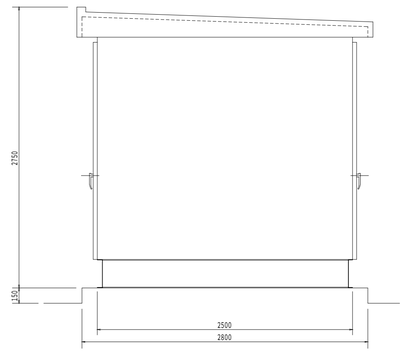

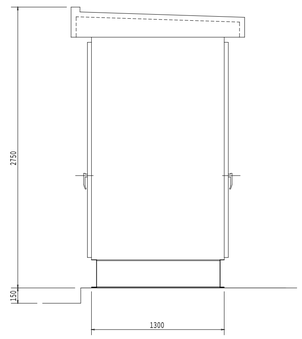

2 新設キュービクル（A）ブロック結線図　1: 30　第５変電設備（常用系）

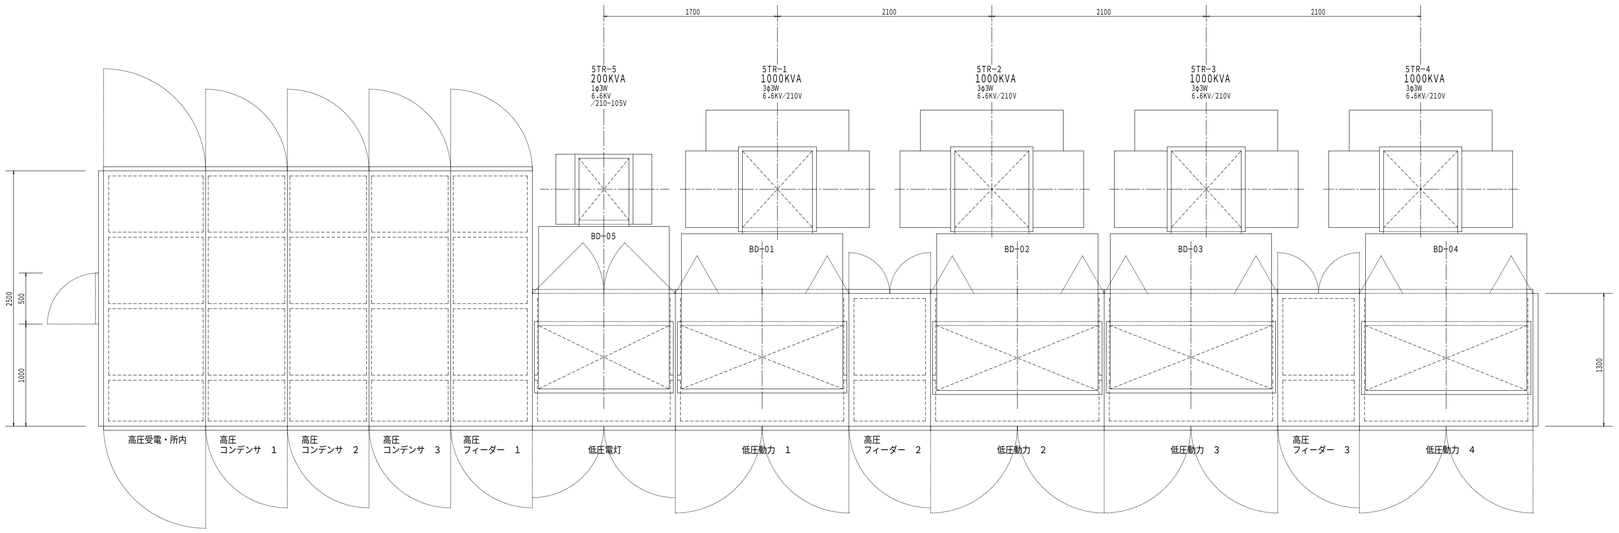

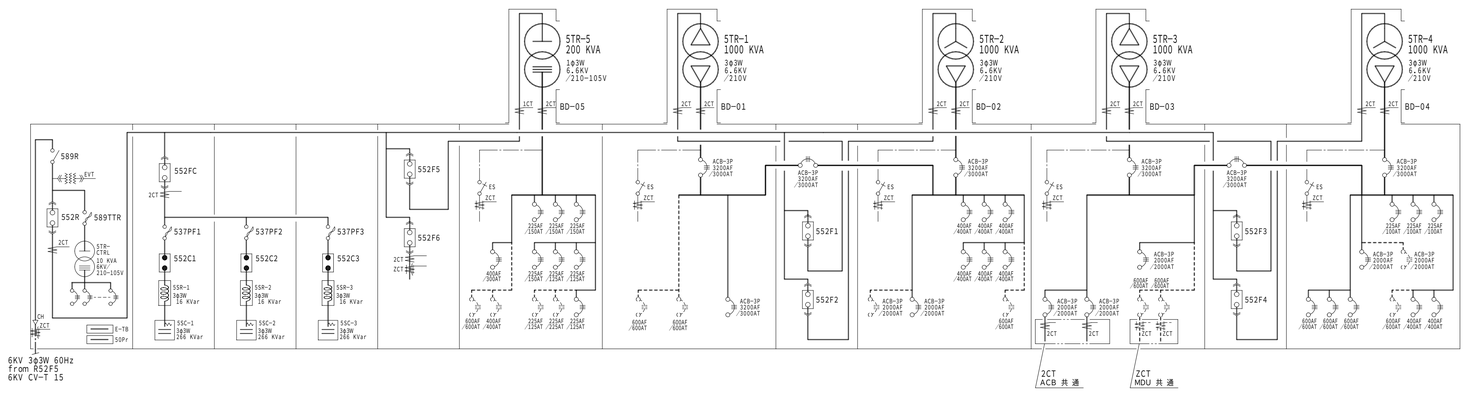

3 新設キュービクル（A）立面図　1: 30

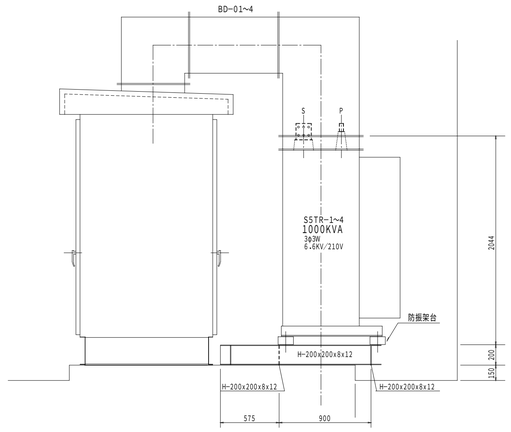

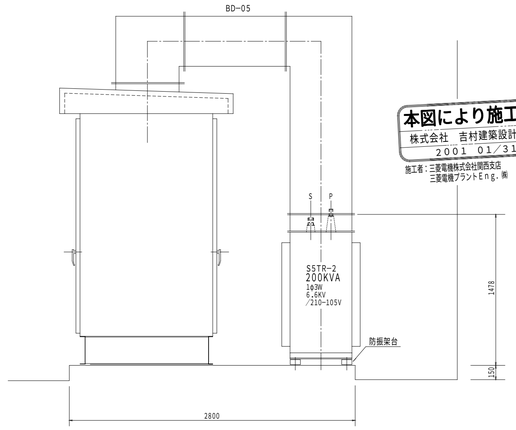

本図により施工完了
株式会社　吉村建築設計事務所
2001 01/31
施工者：三菱電機株式会社関西支店　(06) 6347-3131
三菱電機プラントEng.,㈱　(06) 6416-5197

訂正	特記事項	承認	作製	検図	吉村建築設計事務所	名称	図面NO.
			2000 07/17 2001 01/31	K. Yoshimura		ミノルタ（株）伊丹化成品センター 硝子棟変電設備更新工事　（竣工図）	E−005
			発行	担当	製図	電気設備工事 第５変電設備（常用系） 新設キュービクル（A）姿図、ブロック結線図	縮尺 1: 30
			2000 07/		Ki. Sakai	1級建築士　（第105905号）吉村　建	ファイルNO. CAD Ver'11 Ver 3.02 AIMNLTIT-0130-1230